ZAKŁAD USŁUG KOMUNALNYCH
Koniecpol, ul. Zachodnia 30/40
DZIAŁ WODOCIĄGÓW
tel. 034/ 354 04 10
[illegible]4149, NIP 573-021-10-54

zał: 10

Koniecpol, 2012-08-06

L.dz. 497/12

Urząd Miasta i Gminy
ul. Chrząstowska 6a
42-230 Koniecpol

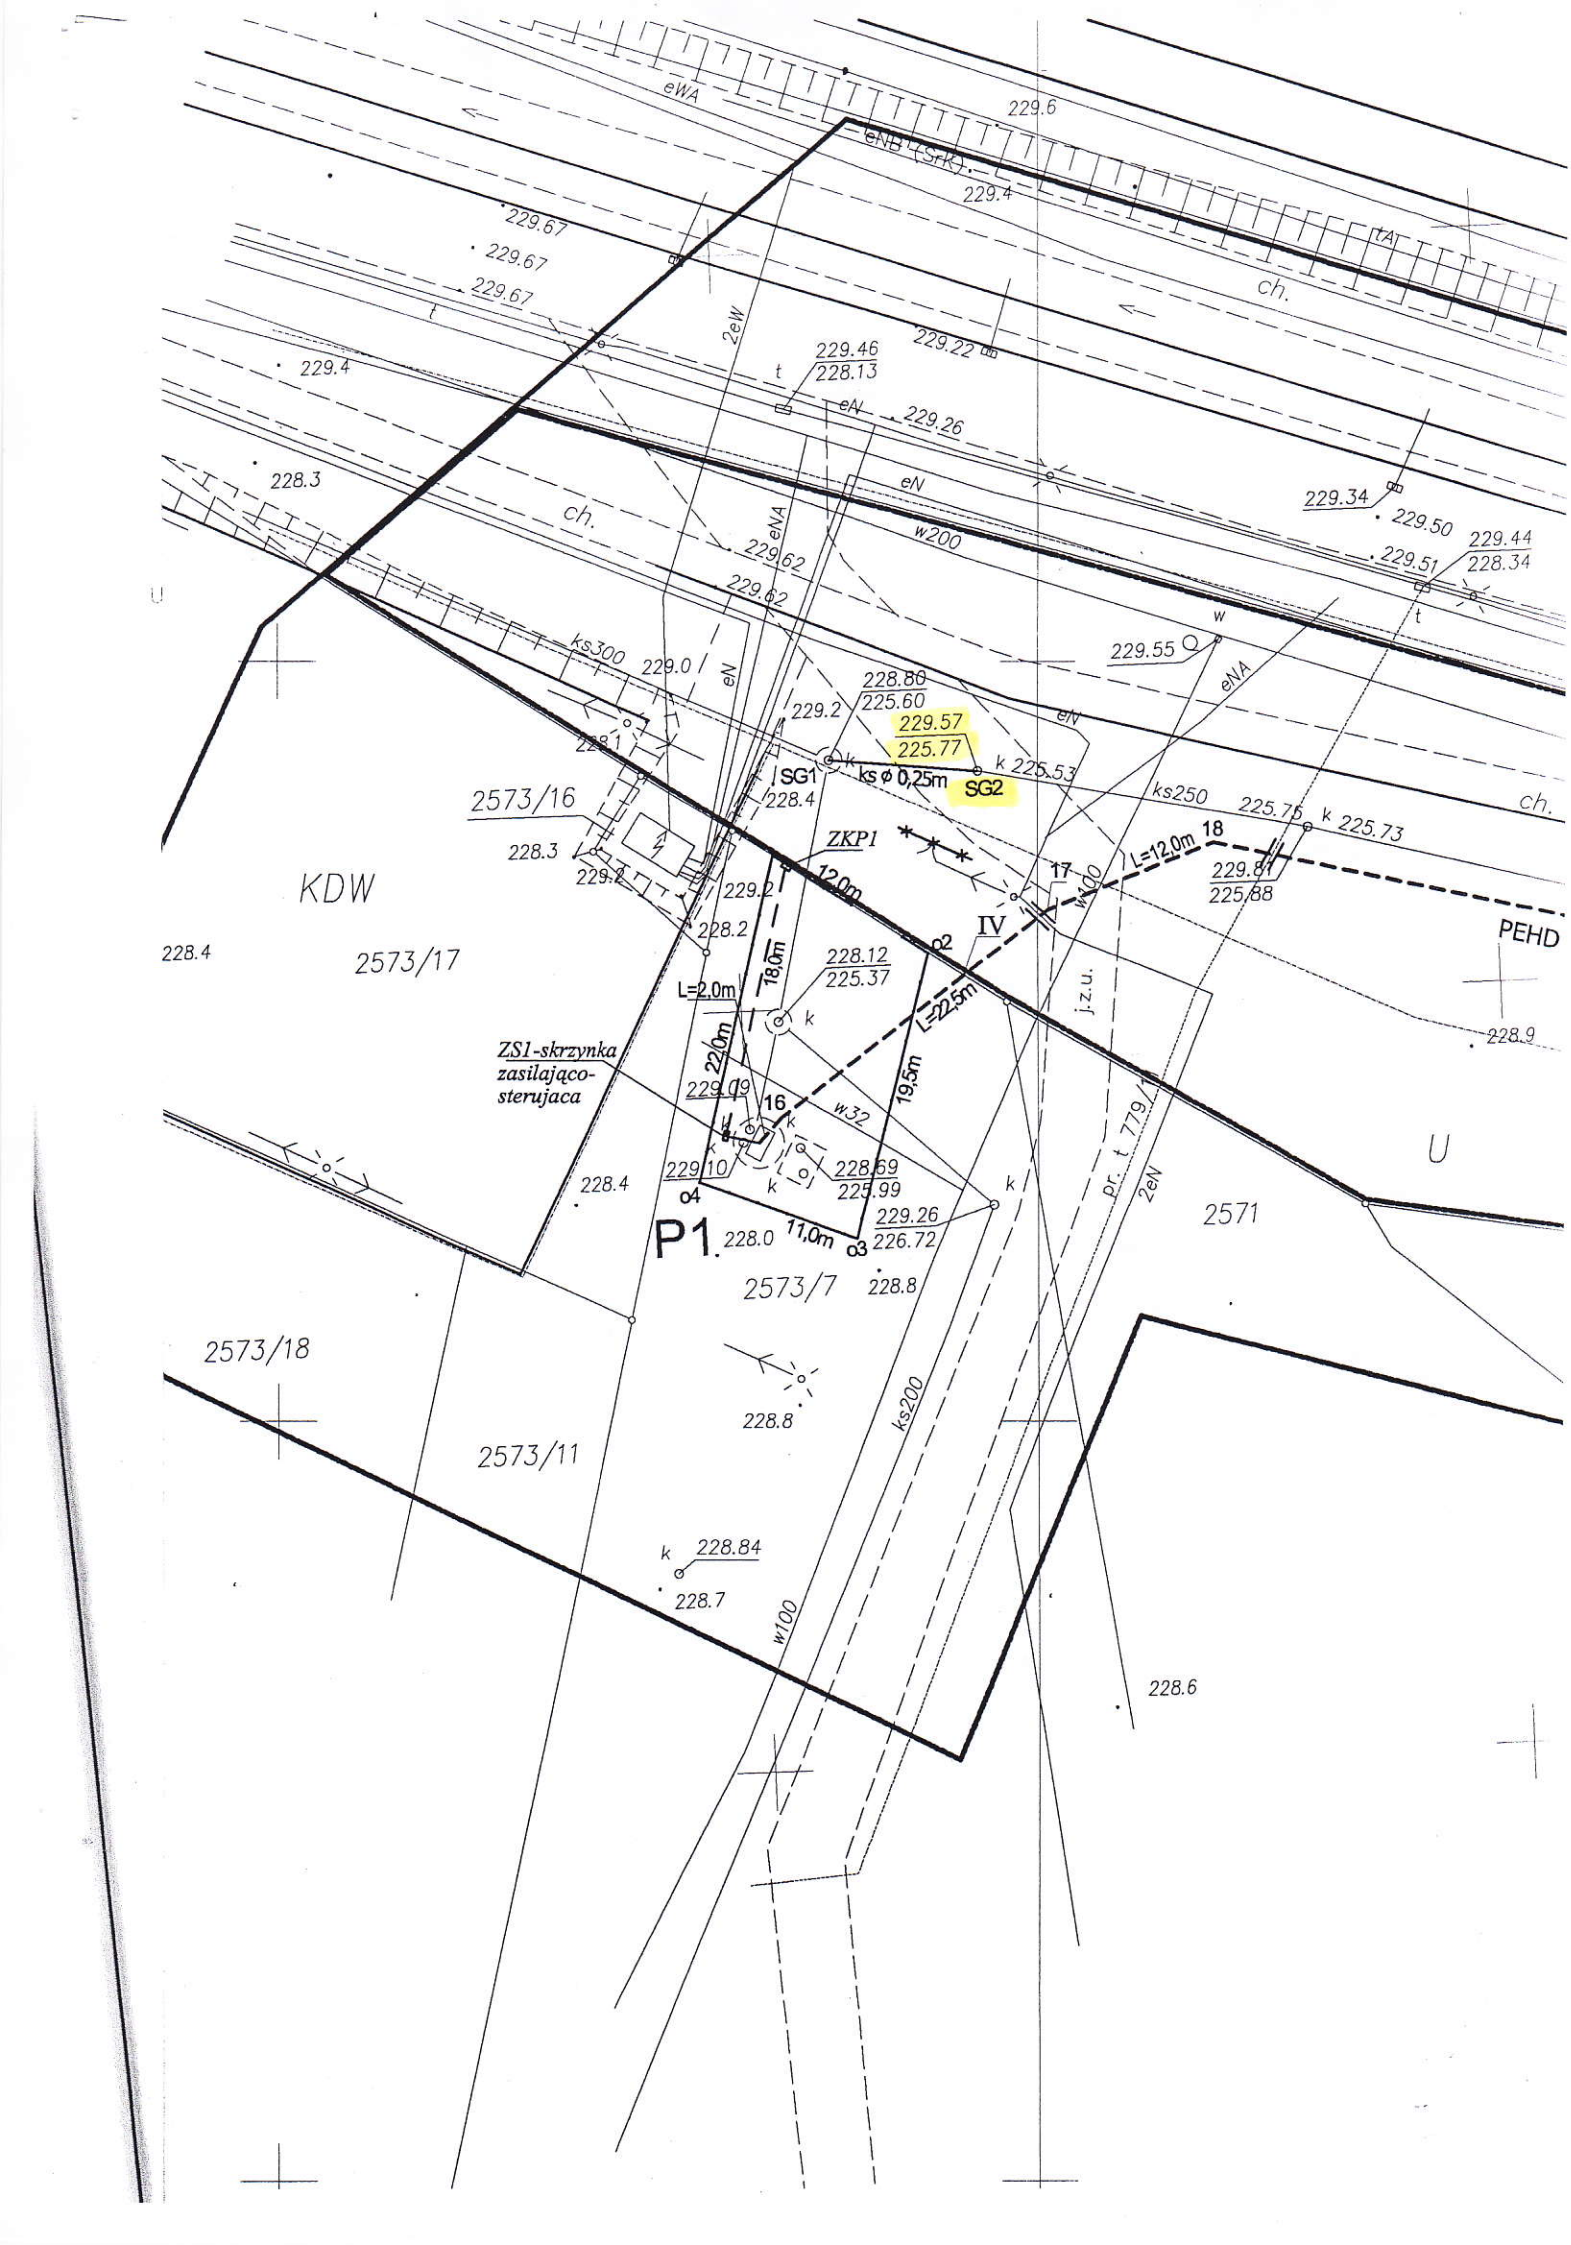
dot.: zapewnienia dostawy wody i odbioru ścieków oraz warunków technicznych wykonania przyłącza wodociągowego i kanalizacyjnego dla terenów przyległych do zalewu przy ul. Armii Krajowej w Koniecpolu

Zakład Usług Komunalnych w Koniecpolu zapewnia dostawę wody i odbiór ścieków z projektowanego zagospodarowania terenów przyległych do zalewu zlokalizowanego w Koniecpolu przy ulicy Armii Krajowej

Jednocześnie wydaje się następujące warunki techniczne wykonania przyłącza wodociągowego:

1. Opracowaną dokumentację projektową należy uzgodnić z niezbędnymi instytucjami oraz naszym Zakładem,
2. Podłączenie do wodociągu PCV Ø 225 wykonać za pomocą trójnika pod nadzorem pracownika naszego Zakładu po uprzednim uzgodnieniu terminu wykonania,
3. Włączenie do istniejącej kanalizacji w studzience SG2 wg załączonego rysunku,
4. Wodomierz zlokalizować w studzience wodomierzowej, szczelnej lub w pomieszczeniu zabezpieczającym wodomierz przed uszkodzeniem mechanicznym i uszkodzeniem przez mróz,
5. Po wykonaniu przyłączy, przed ich zasypaniem zlecić uprawnionemu geodecie pomiary powykonawcze,
6. Warunki przedłużono na okres trzech lat od daty wydania niniejszego pisma.

KIEROWNIK
Zakładu Usług Komunalnych
w Koniecpolu
mgr inż. Hieronim Grajcar


eWA
eNB (SPK)
229.6
229.4
229.67
229.67
229.67
ch.
2eW
229.22
229.46
228.13
eN
229.26
229.4
228.3
ch.
eNA
229.62
229.62
w200
229.34
229.50
229.44
228.34
229.51
ks300
229.0
eN
229.55
w
eNA
228.80
225.60
229.2
229.57
225.77
k 225.53
SG1
ks ϕ 0,25m
SG2
2573/16
228.4
ks250
225.75
k 225.73
ch.
228.3
ZKP1
L=12,0m
18
17
w100
229.81
225.88
KDW
12,0m
IV
PEHD
228.4
2573/17
228.2
228.12
225.37
o2
L=22,5m
L=2,0m
18,0m
j.z.u.
228.9
ZS1-skrzynka zasilająco-sterujaca
22,0m
229.09
16
w32
19,5m
U
228.4
229.10
228.69
225.99
o4
o1
o3
P1
228.0
11,0m
229.26
226.72
pr. t 779/1
2eW
2571
2573/7
228.8
2573/18
228.8
ks200
2573/11
228.84
228.7
w100
228.6